

013-241300375-20220929-DEL148\_2022-DE  
 Révisé le 30/09/2022  
 Publié le 30/09/2022

INDICE EN COURS  
**0**

**SRV BAS MONTEL**

Siège Social et Bureaux

863 chemin de la malautière  
 BP7 84701 SORGUES cedex  
 contact@brajavesigne-bm.fr  
 04 90 39 21 27

Département des BOUCHES DU RHONE

COMMUNE DE MAUSSANE LES ALPILLES

Lieu dit : "Saint Eloi"






Lotissement "SAINT ELOI"



PLAN DE RECOLEMENT

RESEAU D'EAUX USEES

ECHELLE : 1/ 200	Réalisé par ERB SERVICES	Contrôlé par L.BAS
DATE : 24 Octobre 2018	Système de coordonnées LambertIII Altitudes: NGF IGN69	
OBSERVATIONS :	Indice	Date
	0	24/10/18

LEGENDE

-  PVC Ø 200 réseau principal
-  PVC Ø 160 branchement individuel
-  Regard de visite réseau principal
-  Tabouret à passage direct
-  Tampon fonte 30x30 branchement particulier

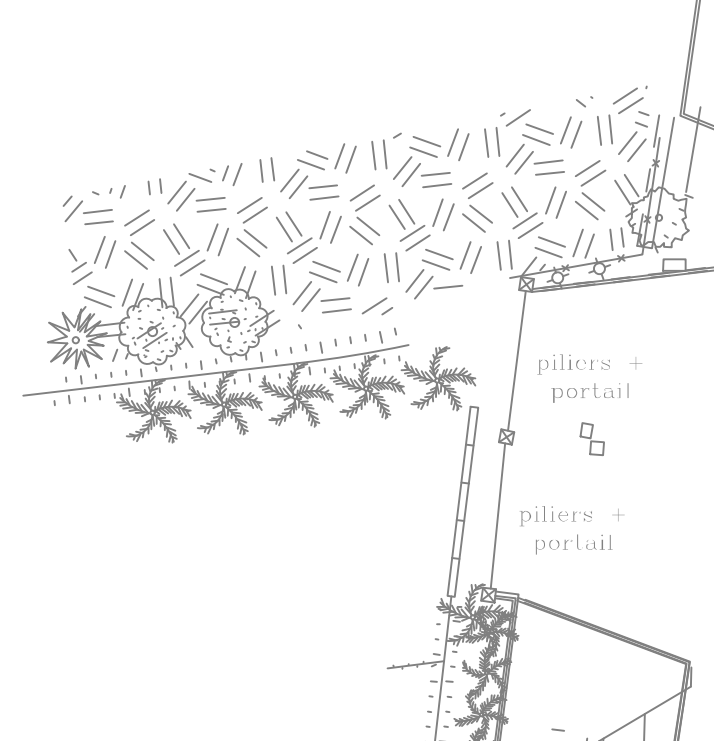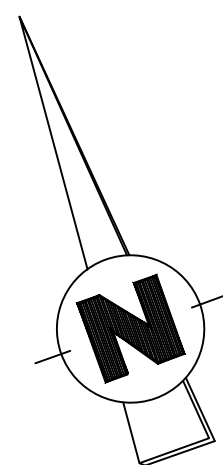

Raccordement sur conduite existante

